


PLANTA BAIXA CORRIMÃOS A EXECUTAR
TÉRREO - ALA OESTE / ALA NORTE
ESCALA 1/75

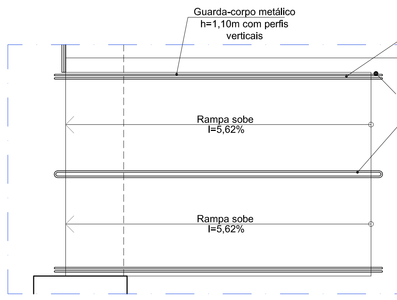


PLANTA BAIXA CORRIMÃOS A EXECUTAR
TÉRREO - ALA OESTE
ESCALA 1/75




PLANTA BAIXA CORRIMÃOS A EXECUTAR
TÉRREO - ALA OESTE
ESCALA 1/75

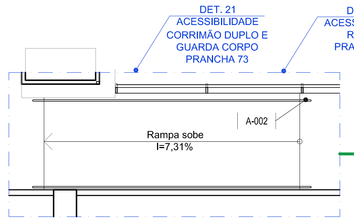


PLANTA BAIXA CORRIMÃOS A EXECUTAR
TÉRREO - ALA OESTE
ESCALA 1/75

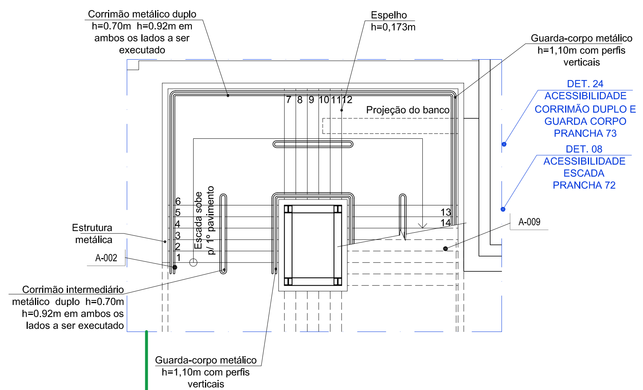


PLANTA BAIXA CORRIMÃOS A EXECUTAR
TÉRREO - ALA OESTE / ALA SUL
ESCALA 1/75

DATA DO LEVANTAMENTO:
31 de Janeiro de 2017, a 03 de Fevereiro de 2017.

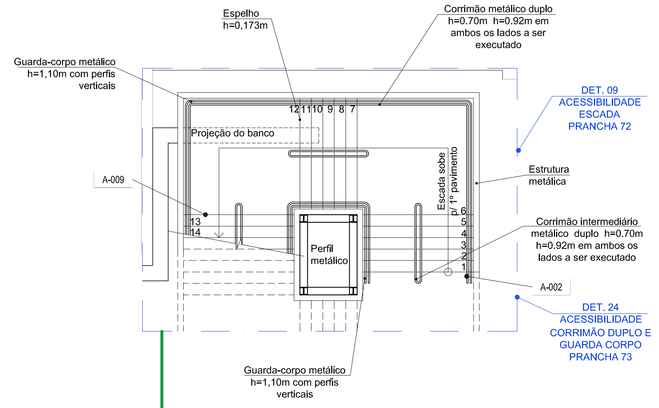obs: TODAS AS PORTAS DE MADEIRA PRECISAM SER LIXADAS E ENVERNIZADAS. INSTALAR FAIXA ADESIVA EM TODAS AS PORTAS DE VIDRO.

LEGENDA
- Revestimento cerâmico a ser reparado
- Piso a ser reparado
- Forro a ser reparado
- Remoção e reinstalação de: forro, luminárias, piso, revestimento cerâmico de parede, bancadas, louças, metais e pontos de esgoto.
- Retirada de esquadria, istalação de contramarco e reinstalação de esquadria.
- Soleira a instalar.

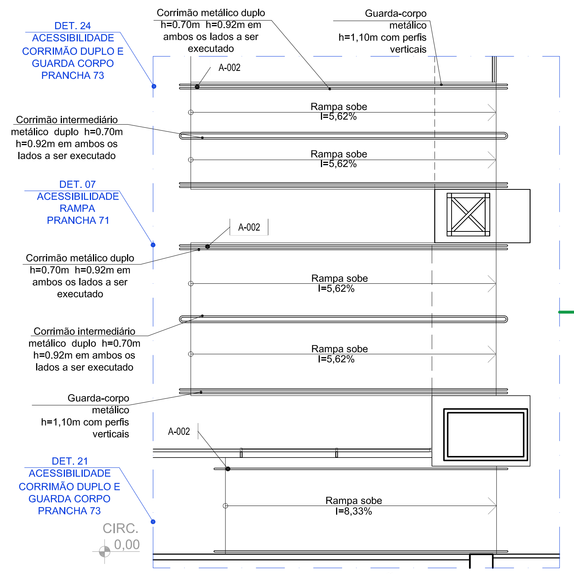PISO / PAREDE/TETO / RODAPÉ — LEGENDA DE ACABAMENTOS

QUADRO DE MATERIAIS

| | | |
|---|---|---|
| PISO | A | CIMENTO QUEIMADO |
| | B | GRANITINA 100x100cm |
| | C | GRANITINA 40x40cm |
| | D | GRANITO POLIDO 40x60CM |
| | E | GRANITO POLIDO 40x40CM |
| | F | PORCELANATO POLIDO 30x30cm |
| | G | CERÂMICA ESMALTADA 30x30cm PEI 5 |
| | H | CERÂMICA ESMALTADA 40x40cm PEI 5 |
| | I | PISO VINILICO |
| | J | PISO CARPETE |
| | K | RÉGUA DE MADEIRA |
| | L | PISO ELEVADO 50X50CM |
| | M | CERÂMICA ESMALTADA 12x24cm PEI5 |
| | N | PORCELANATO POLIDO 45x45cm |
| | O | GRANITINA 20x20cm |
| | P | PORCELANATO POLIDO 40x40cm |
| | Q | PORCELANATO POLIDO 50x50cm |
| | R | CONCRETO DESEMPENADO ANTI-DERRAPANTE |
| | S | GRANITO POLIDO 40x60CM |
| | T | GRANITO POLIDO 210x20cm |
| | U | PISO INTERTRAVADO |
| | V | CERÂMICA ESMALTADA 45x45cm PEI 5 |
| | W | PORCELANATO 60X60, ESPESSURA 9.5MM, NATURAL COR BEGE – ELIANE OU EQUIVALENTE |
| | X | PISO ELEVADO COM REVESTIMENTO CARPETE |
| | Y | FORRO DE GESSO MODULADO |
| PAREDES | 1 | PINTURA ACRÍLICA FOSCA |
| | 2 | DIVISÓRIA LAMINADO ESTRUTURAL |
| | 3 | DIVISÓRIA MDF E VIDRO LAMINADO |
| | 4 | REVESTIMENTO CERÂMICO 2x2cm ATÉ O TETO |
| | 5 | REVESTIMENTO CERÂMICO 5x5cm ATÉ O TETO |
| | 6 | REVESTIMENTO CERÂMICO 10x10cm ATÉ O TETO |
| | 7 | REVESTIMENTO CERÂMICO 15x15cm ATÉ O TETO |
| | 8 | REVESTIMENTO CERÂMICO 20x20cm ATÉ O TETO |
| | 9 | PLACAS CIMENTÍCIAS DE MADEIRA MINERALIZADA |
| | 10 | REVESTIMENTO CARPETE |
| | 11 | CHAPA METÁLICA PERFURADA 32x32cm |
| | 12 | CHAPA DE ALUMÍNIO |
| | 13 | CHAPA DE ALUMÍNIO COMPOSTO (ACM) |
| | 14 | VIDRO |
| | 15 | REBOCO |
| | 16 | DIVISÓRIA NAVAL |
| | 17 | PLACA DE GESSO |
| | 18 | PAINEL DE MADEIRA |
| | 19 | PAREL DE PAREDE |
| | 20 | REVESTIMENTO CERÂMICO 20x20cm ATÉ 340cm |
| | 21 | REVESTIMENTO LÂ DE VIDRO MODULADO |
| | 22 | REVESTIMENTO: CERÂMICO: ELIANE, DIAMANTE BRANCO AC 32.5x90CM; OU EQUIVALENTE |
| | 23 | REVESTIMENTO CERÂMICO ELIANE, ZOOM CRISTAL MESH 5x5CM OU EQUIVALENTE |
| | 24 | REVESTIMENTO: CERÂMICO: ELIANE, AREIA MESH 15x15CM OU EQUIVALENTE |
| | 25 | REVESTIMENTO: CERÂMICO: 20X20CM LINHA MONOCOLLOR NA COR BRANCO PISCINA ELIANE OU EQUIVALENTE |
| TETO | I | COBERTURA METÁLICA |
| | II | LAJE PERFIS METÁLICOS |
| | III | LAJE COM REBOCO COM PINTURA PVA |
| | IV | FORRO DE GESSO COM PINTURA PVA |
| | V | FORRO DE GESSO MODULADO |
| | VI | FORRO DE GESSO COM PINTURA TEXTURIZADA |
| | VII | FUNDO ESCADA |
| | VIII | FORRO DE LÂ DE VIDRO MODULADO |
| | IX | PLACAS CIMENTÍCIAS DE MADEIRA MINERALIZADA |
| | X | COBERTURA METÁLICA TIPO ZIPADA |
| | XI | FORRO DE GESSO A EXECUTAR |

obs: Todos os espelhos dos sanitários serão retirados e recolocados após a reforma.

NOTAS:
- O PROFISSIONAL RESPONSÁVEL TÉCNICO PELA EXECUÇÃO DA OBRA, JUNTAMENTE COM O PROPRIETÁRIO, SE COMPROMETEM A CONSTRUIR A CALÇADA DE SUA RESPONSABILIDADE ADEQUANDO-A COM AS NORMAS DISTINTAS, COM RAMPAS E OUTROS ITENS NOS TERMOS DO CÓDIGO DE EDIFICAÇÕES DO DISTRITO FEDERAL – CIRCULAR 1310/06 – SUCAR, ATENDENDO A ACESSIBILIDADE A TODOS.

NOTAS CBMDF:
- GUARDA CORPO RESISTÊNCIA HORIZONTAL 730 N/M, CONFORME NBR 9077, ITEM 4.8.3.1;
- CORRIMÃO RESISTENTE A CARGA DE 900N, CONFORME NBR 9077 ITEM 4.8.3.2;
- PORTAS PERMANECERÃO ABERTAS DURANTE TODO O HORÁRIO DE FUNCIONAMENTO;
- ESCADA COM PISO DOS DEGRAUS E PATAMARES EM MATERIAL ANTIDERRAPANTE;
- RTI - PAREDES RESISTENTES AS 4 HORAS DE FOGO
- EDIFICAÇÃO PARA USO DE NO MÁXIMO 399LDE QLF

NOTAS GERAIS:

**- DIMENSÕES EM CENTIMETROS**
**- NÍVEIS EM METROS**
**- PARA EXECUÇÃO, TODAS AS MEDIDAS DEVEM SER CONFERIDAS NO LOCAL DA OBRA**
**- PREVER EM TODAS QUINAS VIVAS DAS PAREDES, PERFIL "Y" CANTONEIRA EM ALUMÍNIO**
**- NAS INDICAÇÕES DE CORTES, DETALHES E AMPLIAÇÕES**

LEGENDA
- PELE DE VIDRO PROPOSTA
- A MANTER
- A CONSTRUIR
- A DEMOLIR

PORTAS

| ITEM | DIMENSÕES | TIPO | MATERIAL | CLASSIFICAÇÃO | OBS: |
|---|---|---|---|---|---|
| P78 | 90x210 | ABRIR | MADEIRA | A SER INSTALADA | |
| P73 | 80x210 | ABRIR | MADEIRA | A SER INSTALADA | |
| P80 | 80x150 | ABRIR | LAMINADO | A SER INSTALADA | BOX DE BANHEIRO |
| P81 | 140x210 | ABRIR | MADEIRA | A SER INSTALADA | DUAS FOLHAS |




PLANTA BAIXA CORRIMÃOS A EXECUTAR
TÉRREO - ALA OESTE
ESCALA 1/75




PLANTA BAIXA ACABAMENTOS E ADEQUAÇÕES
TÉRREO - ALA OESTE
ESCALA 1/125

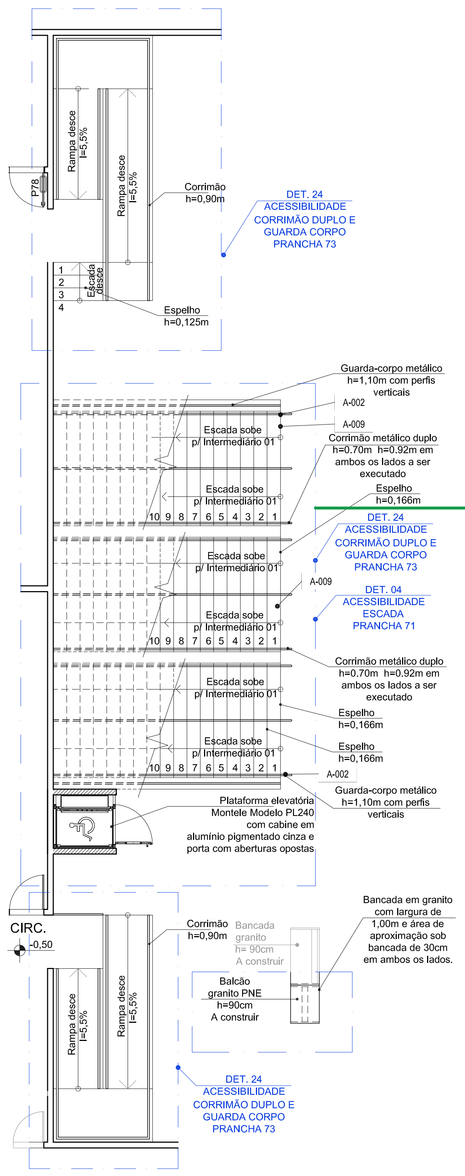


PLANTA BAIXA CORRIMÃOS A EXECUTAR
TÉRREO - ALA OESTE
ESCALA 1/75

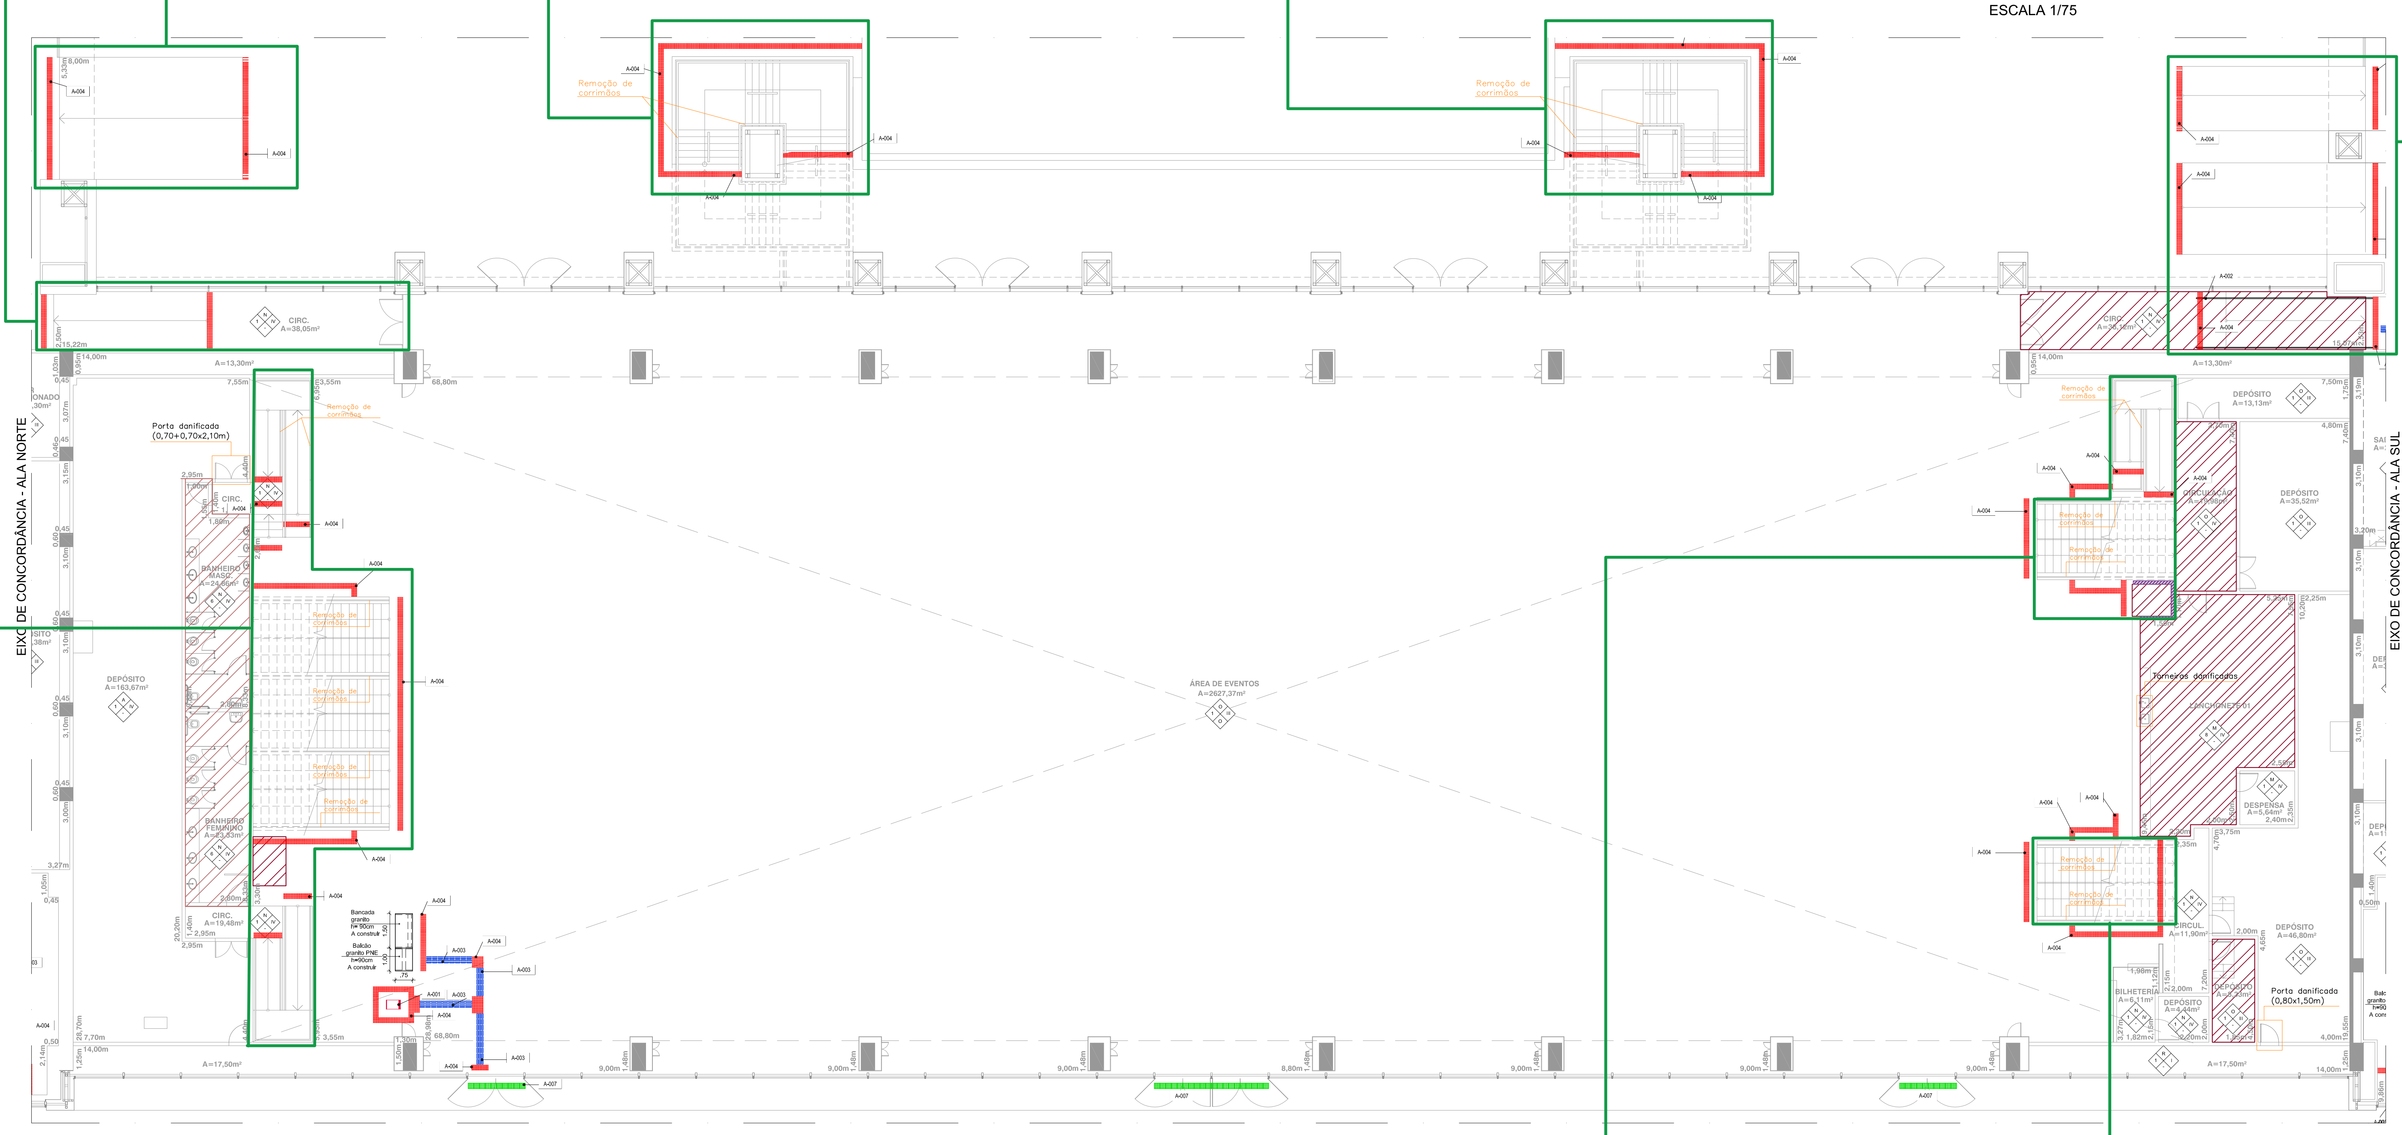


PLANTA BAIXA CORRIMÃOS A EXECUTAR
TÉRREO - ALA OESTE
ESCALA 1/75

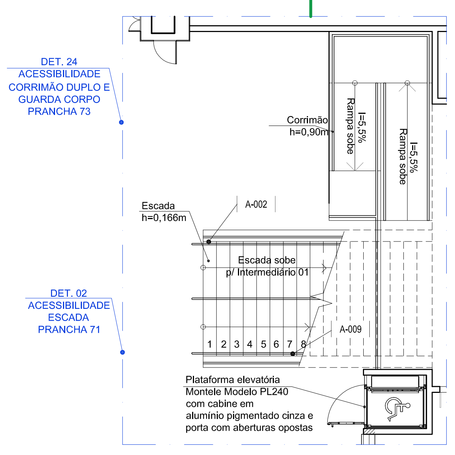


MAPA CHAVE
SEM ESCALA

| ALA NORTE | ALA OESTE | ALA SUL |
|---|---|---|
| | INTERMEDIÁRIO 04 | |
| | INTERMEDIÁRIO 03 | |
| 1º ANDAR | 1º ANDAR | 1º ANDAR |
| | | INTERMEDIÁRIO 02 |
| | INTERMEDIÁRIO 01 | |
| TÉRREO (Nível 0,49) | ~~TÉRREO (Nível 0,00)~~ ~~C. de Soleira=1122,15~~ | TÉRREO (Nível 0,59) |
| 1º SUBSOLO | | 1º SUBSOLO |
| 2º SUBSOLO | | 2º SUBSOLO |

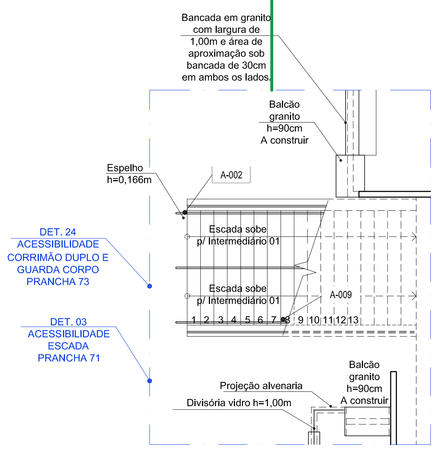DIAGRAMA DE NÍVEIS
SEM ESCALA

**ACE . Especificação de Materiais**
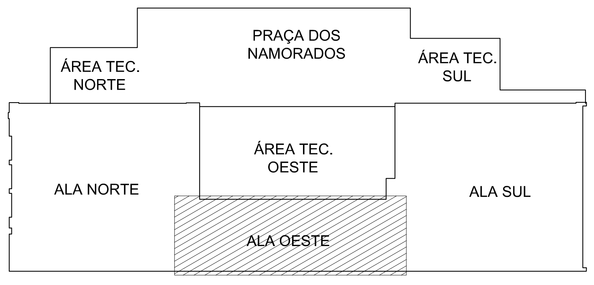
| COD | DESCRIÇÃO |
|---|---|
| A-001 | MAPA TÁTIL - PLACA EM ACRÍLICO 8mm (LxP) 400x500mm COM INSCRIÇÕES EM BRAILE E REPRESENTAÇÃO DA TIRLHA TÁTIL COM PODESTAL EM AÇO COR AZUL METÁLICO - AS TIRLHAS E LEGENDAS, SEMPRE EM BAIXO RELEVO DEVEM SER CONSTRUÍDAS COM CORES E TEXTURAS DIFERENTES, CONFORME NBR 9050:2015, REFERÊNCIA AO ITEM 5.4.2. |
| A-002 | SINALIZAÇÃO DE PAVIMENTO E CORRIMÃO - PLACA EM AÇO INOX - FIXAÇÃO ATRAVÉS DE COLA CONTATO - SINALIZAÇÃO IDENTIFICAÇÃO DE PAVIMENTO DO CORRIMÃO EM CARACTERES EM RELEVO E EM BRAILE - SINALIZAÇÃO EM PAREDE, EM CHAPA DE AÇO ESCOVADO COM INDICAÇÃO DO PAVIMENTO H=120cm DO PISO ACABADO AO EIXO DA PLACA - PINTURA ESMALTE SEMI BRILHO - CORES A DEFINIR, REFERÊNCIA AO ITEM 5.4.3 |
| A-003 | PISO DIRECIONAL - PISO TÁTIL POR ELEMENTO PINO, COR AZUL; SINALIZAÇÃO HORIZONTAL EM PU (POLIURETANO) 250x100X4mm (MÓDULO COM 3 PINOS) (Ref.uPi - INSTALAÇÃO EXECUTADA POR PERFURADORA CHUMBADO AO PISO COM SISTEMA DE PINOS; CONFORME NBR 16537:2016). |
| A-004 | PISO DE ALERTA - PISO TÁTIL POR ELEMENTO PINO, COR AZUL; SINALIZAÇÃO HORIZONTAL EM PU (POLIURETANO) 250x50x4mm (MÓDULO COM 20 PINOS) (Ref.uPi - INSTALAÇÃO EXECUTADA POR PERFURADORA CHUMBADO AO PISO COM SISTEMA DE PINOS; CONFORME NBR 16537:2016). |
| A-007 | PISO TÁTIL DE ALERTA - PTCA - REGULARIZAÇÃO DE BASE PARA REVESTIMENTO CERÂMICO: COM ARGAMASSA DE CIMENTO E AREIA NO TRAÇO 1:5, ESPESSURA 1mm, COR AZUL; SINALIZAÇÃO HORIZONTAL DE ALERTA EM LADRILHO HIDRÁULICO, 250x250x20mm (Ref.uP) ASSENTADO COM ARGAMASSA COLANTE. |
| A-009 | SINALIZAÇÃO VISUAL DE DEGRAUS EM BORRACHA - 15cbm - Cor PRETO OU AMARELA - FOTOLUMINESCENTE OU RETROILUMINADA - FIXAÇÃO ATRAVÉS DE COLA DE CONTATO – CONFORME NBR 9050:2015, REFERENTE AO ITEM 5.4.4.2 - VIDE NOTA DO ITEM CITADO. |
| ES-009 | SINALIZAÇÃO HORIZONTAL COM PINTURA EM TINTA EPÓXI, DEMARCAÇÃO DE PISO COM FAIXAS A 45°, AMARELO, SOBRE PISO (Ref. de tonalidade 10YR 7.5/14). |
| ES-014 | PINTURA EM TINTA EPÓXI, SÍMBOLO DE ACESSIBILIDADE UNIVERSAL, BRANCO SOBRE AZUL;REFERÊNCIA MUNSELL 10 B 5 / 10 OU PANTONE 2925C), SOBRE PISO DIM 170cmX170cm, CONFORME NBR 9050:2015, REFERENTE AO ITEM 5.3. |
| ES-016 | PINTURA EM TINTA EPÓXI, TEXTO "IDOSO" ESTILO E ESCRITA STENCIL DIM: 50x215cm - COR AZUL;REFERÊNCIA MUNSELL 10 B 5 / 10 OU PANTONE 2925C), SOBRE PISO. |
| ES-017 | PLACA DE REGULAMENTAÇÃO DE ESTACIONAMENTO INTERNO PARA VAGAS ESPECIAIS (IDOSO -PNE) COM POSTE EM AÇO GALVANIZADO 2 1/2". PLACA EM CHAPA GALVANIZADA 14" 18 COM PINTURA ELETROSTÁTICA PRÓPRIA PARA SINALIZAÇÃO FUNDO AZUL E CARACTERES EM BRANCO. |

| REV: | MODIFICAÇÃO | DATA | DESENHISTA | RESPONSÁVEL |
|---|---|---|---|---|
| 02 | | | | |
| 01 | | | | |
| 00 | | | | |

Código do projeto de referência para adequação de corrimãos e acessibilidade:
0028-411-NOVACAP-EDF-CCUGUI-PE-ARQACE-15,16,17.

CENTRO DE CONVENÇÕES ULYSSES GUIMARÃES

ENDEREÇO: SETOR DE DIVERSÕES CULTURAL (SDC), LOTE 05, BRASÍLIA-DF
PROPRIETÁRIO: GDF - GOVERNO DO DISTRITO FEDERAL
AUTOR DO PROJ.:
RESP. TÉCNICO:

GEREAEP
ASS. DO PROPRIETÁRIO
ASS. DO AUTOR DO PROJETO
ASS. DO RESPONSÁVEL TÉCNICO

GEREAEP | OUTROS | CBMDF

PRANCHA 29

USO: INSTITUCIONAL
CONTEÚDO: PLANTAS DE ACABAMENTOS, REVESTIMENTOS, ADEQUAÇÕES DE ESCADAS, RAMPAS E PISO TÁTIL TÉRREO - ALA OESTE
REV 00
CLIENTE: NOVACAP | DATA: ABR/2017 | DES.: | ESCALA: INDICADA

| CÓD. DO PROJ.: | CLIENTE: | TIPO: | UNIDADE: | FASE: | ESP.: | FL.: | REV.: |
|---|---|---|---|---|---|---|---|
| | | EDF | CCUGUI | | | | 00 |